

入札公告

次のとおり一般競争入札に付します。

令和6年12月11日

分任契約担当者

放送大学学園財務部長 北原 文幸

◎調達機関番号 235 ◎所在地番号 12

○第8号

1 調達内容

(1) 品目分類番号 16

(2) 購入等件名及び数量

グリーンスタジオ副調整室の映像モニター
の更新 一式

(3) 調達件名の特質等 入札説明書による。

(4) 納入期限 令和7年3月28日

(5) 納入場所 放送大学学園

(6) 入札方法 落札決定に当たっては、入札書
に記載された金額に当該金額の10パーセント
に相当する額を加算した金額（当該金額に1
円未満の端数があるときは、その端数金額を
切り捨てるものとする。）をもって落札価格
とするので、入札者は、消費税及び地方消費
税に係る課税事業者であるか免税事業者であ
るかを問わず、見積もった契約金額の110分
の100に相当する金額を入札書に記載するこ
と。

2 競争参加資格

(1) 放送大学学園契約事務取扱規程第4条及び
第5条の規定に該当しない者であること。

(2) 国の競争参加資格（全省庁統一資格）にお
いて令和6年度に関東・甲信越地域の「物品
の販売」のA、B、CまたはD等級に格付けされ
ている者であること。

なお、当該競争参加資格については、令和6
年3月29日付け号外政府調達第58号の官
報の競争参加者の資格に関する公示の別表に

掲げる申請受付窓口において随時受け付けている。

- (3) 購入物品又は借入物品に係る迅速なアフターサービス・メンテナンスの体制が整備されていることを証明した者であること。
- (4) 契約担当者から取引停止の措置を受けている期間中の者でないこと。

3 入札書の提出場所等

- (1) 入札書の提出場所、契約条項を示す場所、入札説明書の交付場所及び問合せ先 〒261-8586 千葉県千葉市美浜区若葉2-11 放送大学学園財務部経理課用度第一係 新海 智子 電話043-298-4229
- (2) 入札説明書の交付方法 本公告の日から上記3(1)の交付場所にて交付する。
- (3) 入札説明会の日時及び場所 開催しない。
- (4) 入札書の受領期限 令和7年2月7日17時00分
- (5) 開札の日時及び場所 令和7年2月28日14時00分 放送大学学園西研究棟1階入札室

4 その他

- (1) 契約手続において使用する言語及び通貨 日本語及び日本国通貨。
- (2) 入札保証金及び契約保証金 免除。
- (3) 入札者に要求される事項 この一般競争に参加を希望する者は、封印した入札書に本公告に示した物品又はこれと同等のものを納入できることを証明する書類並びに本公告に示した物品と同等のものをもって競争に参加しようとする者については、当該物品が本公告に示した物品と同等であることを証明する資料及び製品の見本等を添付して入札書の受領期限までに提出しなければならない。入札者は、開札日の前日までの間において、分任契約担当者から当該書類に関し説明を求められた場合は、それに応じなければならない。

- (4) 入札の無効 本公告に示した競争参加資格のない者の提出した入札書、入札者に求められる義務を履行しなかった者の提出した入札書、その他入札説明書による。
- (5) 契約書作成の要否 要。
- (6) 落札者の決定方法 本公告に示した物品又はこれと同等のものを納入できると分任契約担当者が判断した入札者であって、放送大学学園契約事務取扱規程第11条の規定に基づいて作成された予定価格の制限の範囲内で最低価格をもって有効な入札を行った入札者を落札者とする。
- (7) 手続における交渉の有無 無。
- (8) その他 詳細は、入札説明書による。

5 Summary

- (1) Official in charge of disbursement of the procuring entity : KITAHARA Fumiyuki, Director of Department of Finance, The Open University of Japan Foundation
- (2) Classification of the products to be procured : 16
- (3) Nature and quantity of the products to be purchased : Video monitor in the Green Studio Sub-control room 1 Set
- (4) Delivery period : By 28 March, 2025
- (5) Delivery place : The Open University of Japan Foundation
- (6) Qualifications for participating in the tendering procedures : Suppliers eligible for participating in the proposed tender are those who shall :
 - A not come under Article 4 and 5 of the Regulation concerning the Contract for The Open University of Japan Foundation,
 - B have the Grade A, B, C or D

qualification during fiscal 2024 in the Kanto・Koushin' etsu area in sales of product for participating in tenders by Single qualification for every ministry and agency,

C prove to have prepared a system to provide rapid after-sale service and maintenance for the procured products or rental products,

D not be currently under a suspension of business order as instructed by Director-General.

(7) Time limit of tender : 17:00 7 February, 2025

(8) Contact point for the notice : SHINKAI Tomoko, Procurement Section 1, The Open University of Japan Foundation, 2-11 Wakaba Mihama-ku Chiba-shi Chiba-ken 261-8586 Japan, TEL 043-298-4229

グリーンスタジオ副調整室の映像モニターの更新

仕 様 書

令和6年12月

放送大学学園

1. 件名

グリーンスタジオ スタジオ映像モニター機器の更新

2. 目的

放送大学学園グリーンスタジオの副調整室のモニター棚にある映像モニターの更新を行い、安定した番組制作体制を整備する。

3. 主な更新内容と範囲

- ① 音声卓、映像卓／LD 卓、編集卓、ラック室(R-4 架)、PD 席に配置してある映像モニターの更新

「添付図-1」を参照のこと。図面の赤枠の部分の映像モニターを更新する。

映像モニター棚に新規整備するものについては、モニターアームで取り付けることとし、映像モニターの角度調整可能なアームを使用すること。

- ② 映像モニターのリモートコントロール調整が可能なこと

既存の各モニタ用のリモートコントローラは、シリアルリモートコントローラであり各映像モニターに識別番号を設定することによって、複数台の映像モニターの操作機能を集中制御できる。この既存のコントローラで各映像モニターを制御できること。

(既存のコントローラ：池上通信機株式会社製 SRC-400)

- ③ 映像モニターはスイッチングタリーと収録 REC タリーの2系統ランプ点灯できること。タリーの色は、レッドまたはオレンジ、およびグリーンの2色発光とすること。

- ④ 映像、タリー配線工事

映像モニター配線用のケーブルは、現在接続されている既存のものを使用すること。

制御系ケーブルは既存の LAN ケーブル(RJ45)を接続すること。

ケーブル用丸札表示の更新が必要なものは更新すること。

- ⑤ 旧機器撤去と廃棄

更新後の旧映像モニターや旧モニターアーム等、不要品については全て撤去し、廃棄をすること。

4. 調達機器

場所		機材	型番	数量
音声卓	1	18.5型フルHD マルチフォーマットモニター	HLM-1860WR Ikegami	左記また は 同等品 1 台
	2	上記固定スタンド	SDT-1760 Ikegami	左記また は 同等品 1 式
	3	15型フルHD マルチフォーマットモニター	HLM-1560WR Ikegami	左記また は 同等品 7 台
	4	上記固定スタンド	STD-1722M Ikegami	左記また は 同等品 7 式
映像卓 LD卓	1	18.5型フルHD マルチフォーマットモニター	HLM-1860WR Ikegami	左記また は 同等品 27 台
編集卓	1	18.5型フルHD マルチフォーマットモニター	HLM-1860WR Ikegami	左記また は 同等品 2 台
ラック R-4 架	1	18.5型フルHD マルチフォーマットモニター	HLM-1860WR Ikegami	左記また は 同等品 1 台
	2	上記ラックマウント金具	RS-1860 Ikegami	左記また は 同等品 1 式
PD席	1	18.5型フルHD マルチフォーマットモニター	HLM-1860WR Ikegami	左記また は 同等品 1 台
	2	上記固定スタンド	SDT-1760 Ikegami	左記また は 同等品 1 式
その他	1	モニターアーム	VESA 規格準拠	27 式
	2	ケーブル類	LAN ケーブル	1 式

5. 納入場所

放送大学学園 制作棟スタジオ(千葉市美浜区若葉2丁目11)

6. 工事期間

工事日程は、土日、祝日を含む スタジオ2日間

番組収録等でスタジオ使用の予定が入った場合は互いに協議の上スケジュール調整をすること。

7. 納期

2025年3月28日(金)

8. 提出書類

- | | |
|----------------------------------|----|
| ・ 完成図書(納入機器一覧、各系統図、取説等)差し替え可能な構造 | 3部 |
| ・ CD-ROMデータ完成図書(上記と同様) | 1部 |
| ・ 日常運用手順書 | 3部 |

9. 作業管理

- ① 請負者は、手順書又はその他の技術文書等に従って各作業を実施すること。
- ② 作業中に問題が生じた場合は、作業を中断し、不具合の処置を優先的に講ずること。

10. 関係法令等の遵守

請負者は、業務の実施に当たり、適用を受ける関係法令等を遵守し、業務の適切かつ円滑な遂行を図ること。


11. 注意事項

- ① 請負者は現地で設置、工事、調整の実施に先立ち、放送大学学園担当者と十分打ち合わせを行い、項目別の実施期日・時間帯及び関連放送設備の安定運用に留意し、事故の無いよう万全を期すこと。
- ② 請負者は現場の安全と放送業務の運行に対して十分に注意を払って作業すること。
万一、収録等に支障をきたす恐れが発生した場合は、応急処置を行うとともに速やかに復旧すると共に、放送大学学園担当者に報告すること。
また、必要に応じて担当者からの指示を受けること。

12. 保証等


- ① 請負者は、仕様書等に定める装置の性能等について、納入後1年間無償保証すること。
- ② 請負者は、業務の全般について一括して第三者に請け負わせたり、再委託してはならない。
また、業務の一部を第三者に対して請け負わせたり、再委託する場合には、請負者はあらかじめ所定の事項について学園に申請した上で承諾を得なければならない。
- ③ 本仕様書について疑義が生じた場合には、双方協議の上、これを解決すること。

添付図 - 1

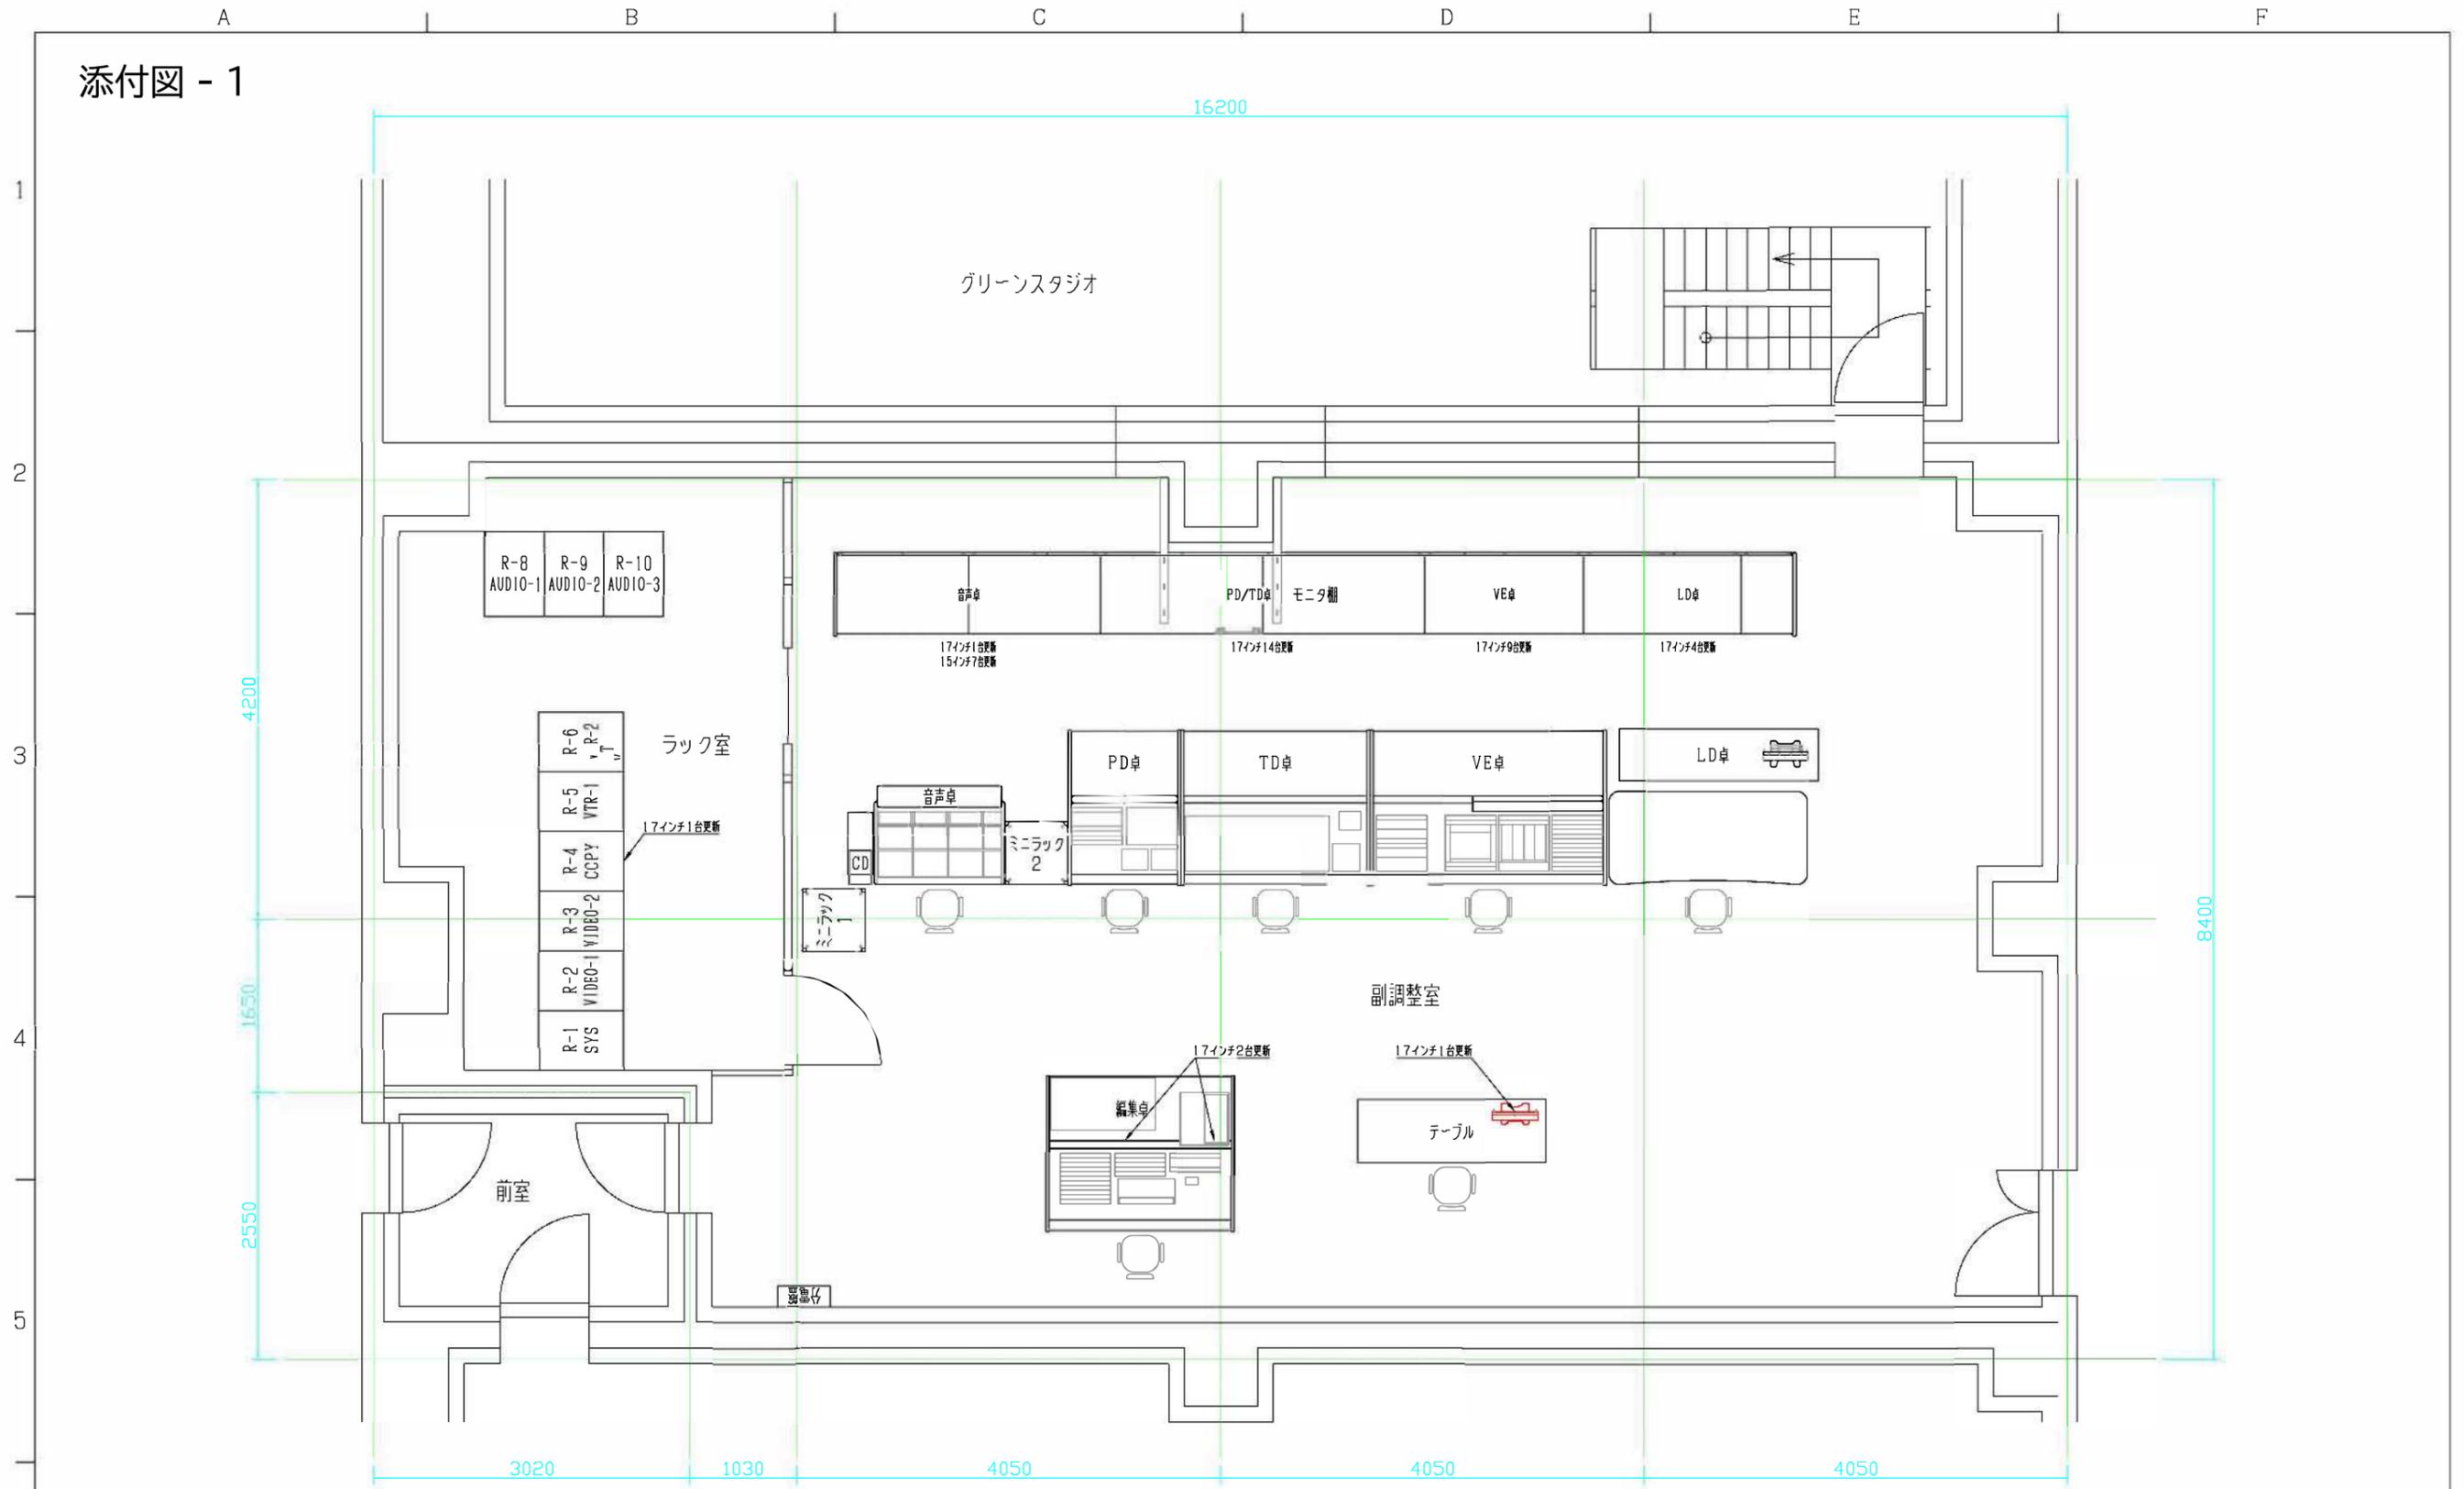

既設機器
更新機器

変更履歴	年月日	修正事項	担当
工事名 放送大学学園			
名称 グリーンスタジオ_機器配置図			
図番			縮尺 1/60

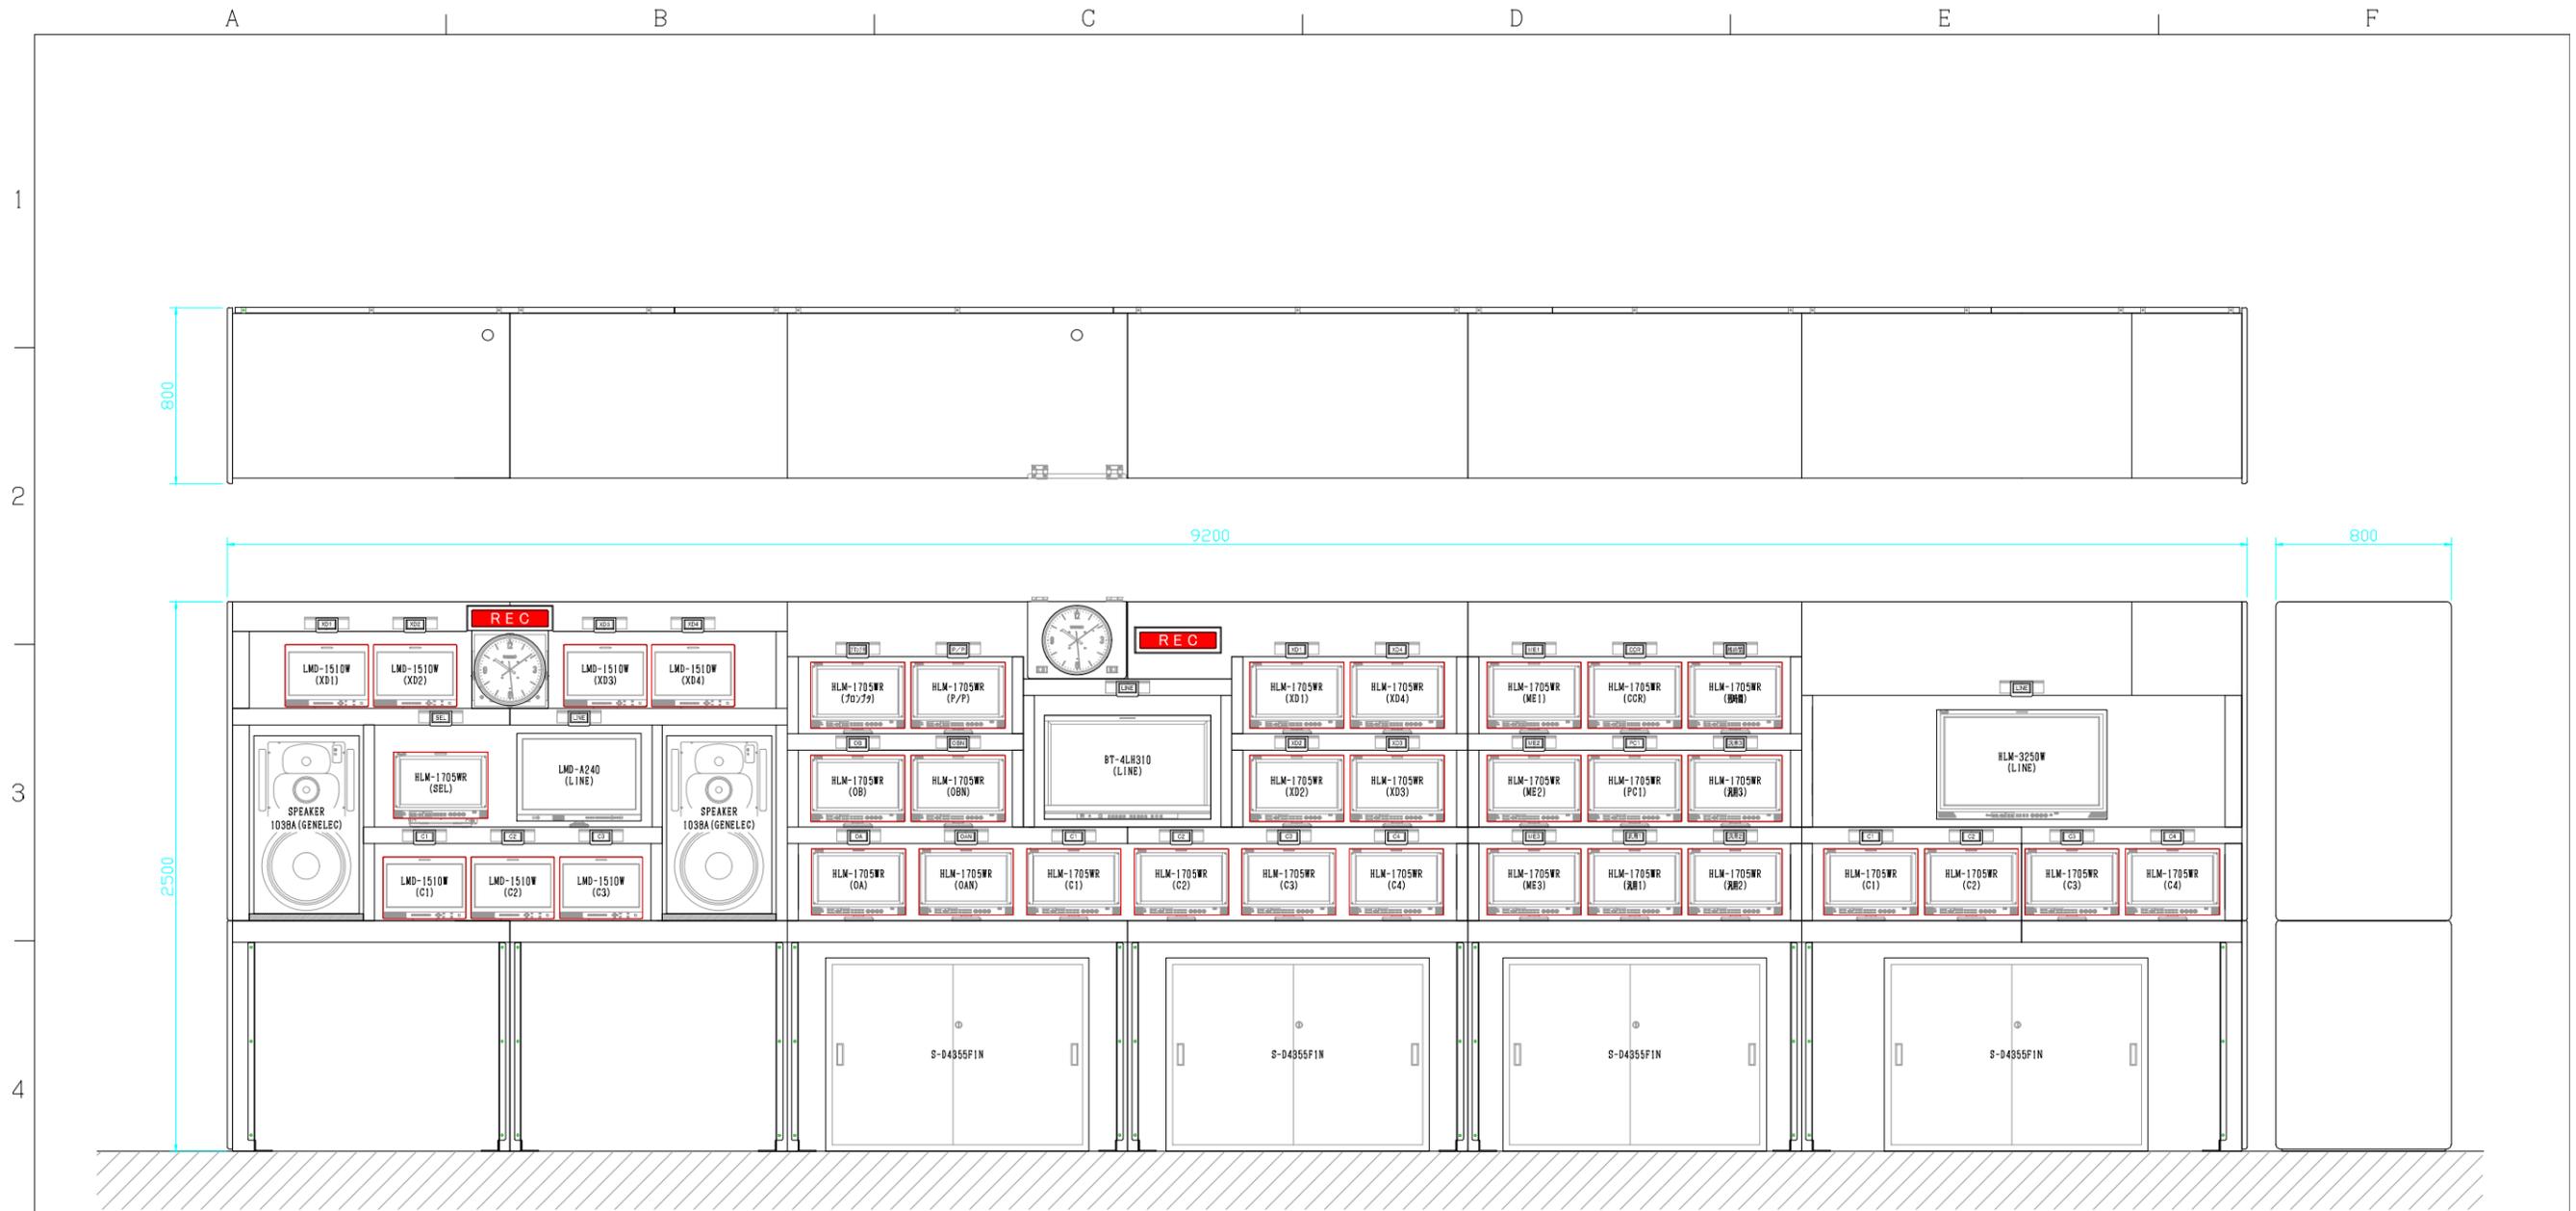

機材表

NO	名 称	型 名	数 量	備 考
1	17型マルチフォーマット液晶モニタ	HLM-1705WR	27	映像/照明卓更新対象
2	上記モニタアーム		27	映像/照明卓更新対象
3	17型マルチフォーマット液晶モニタ	HLM-1705WR	1	音声卓更新対象
4	上記固定スタンド		1	映像/照明卓更新対象
5	15型液晶モニタ	LMD-1510W	7	音声卓更新対象
6	上記固定スタンド		7	音声卓更新対象
7	24型マルチフォーマット液晶モニタ	LMD-A240	1	音声卓LINE、対象外
8	上記固定金具		1	音声卓LINE、対象外
9	31型4K液晶モニタ	BT-4LH310	1	TD卓LINE、対象外
10	上記固定金具		1	TD卓LINE、対象外
9	32型4K液晶モニタ	HLM-3250W	1	照明卓LINE、対象外
10	上記固定金具		1	照明卓LINE、対象外

既設機器

更新機器

変更履歴	年月日	修正事項	担当
工事名 放送大学学園			
名称 グリーンスタジオ_モニタ棚外観図			
図 番			縮 尺 1/60

A B C D E F

1


2

3

4

5

6

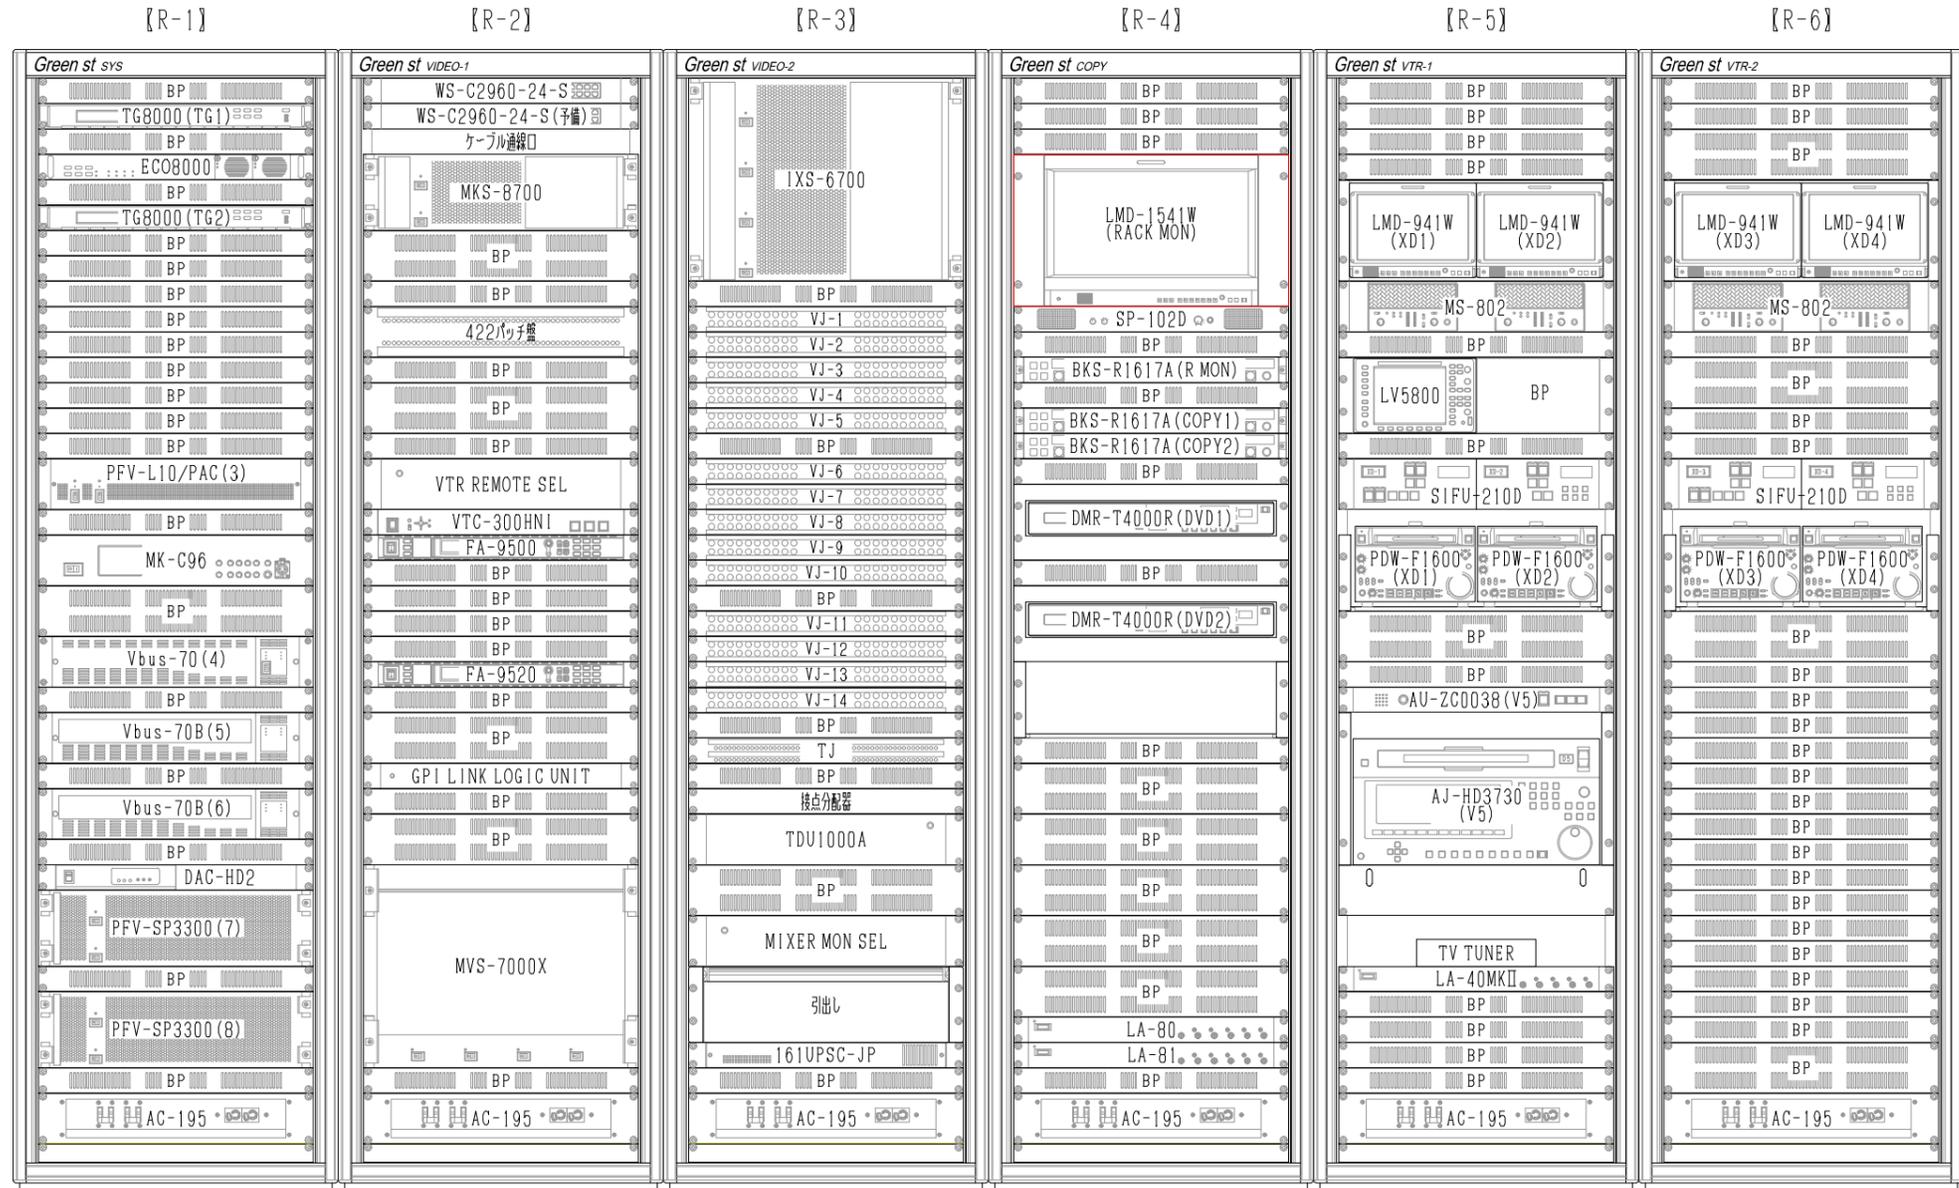

機材表

NO	名称	型名	数量	備考
1	15型マルチフォーマット液晶モニター	LMD-1541W	1	更新対象
2	上記ラックマウント金具		1	更新対象



既設機器

更新機器

変更履歴	年月日	修正事項	担当
工事名 放送大学学園			
名称 グリーンスタジオ_映像ラック外観図			
図番			縮尺 1/12

A B C D E F

1
2
3
4
5
6

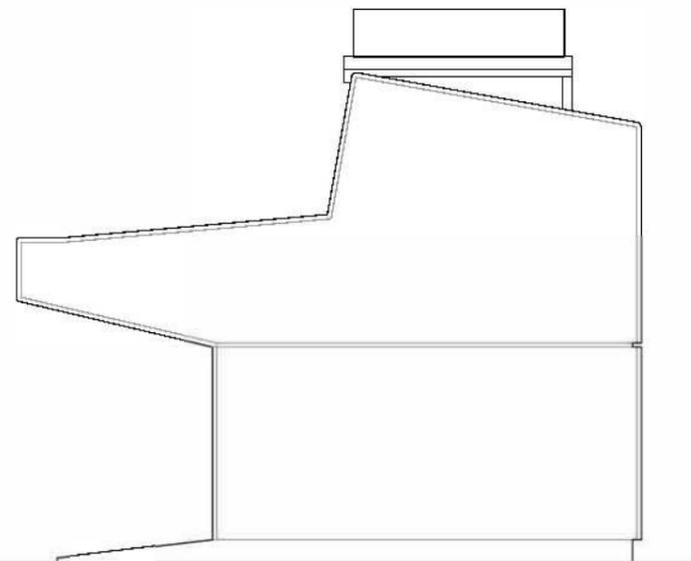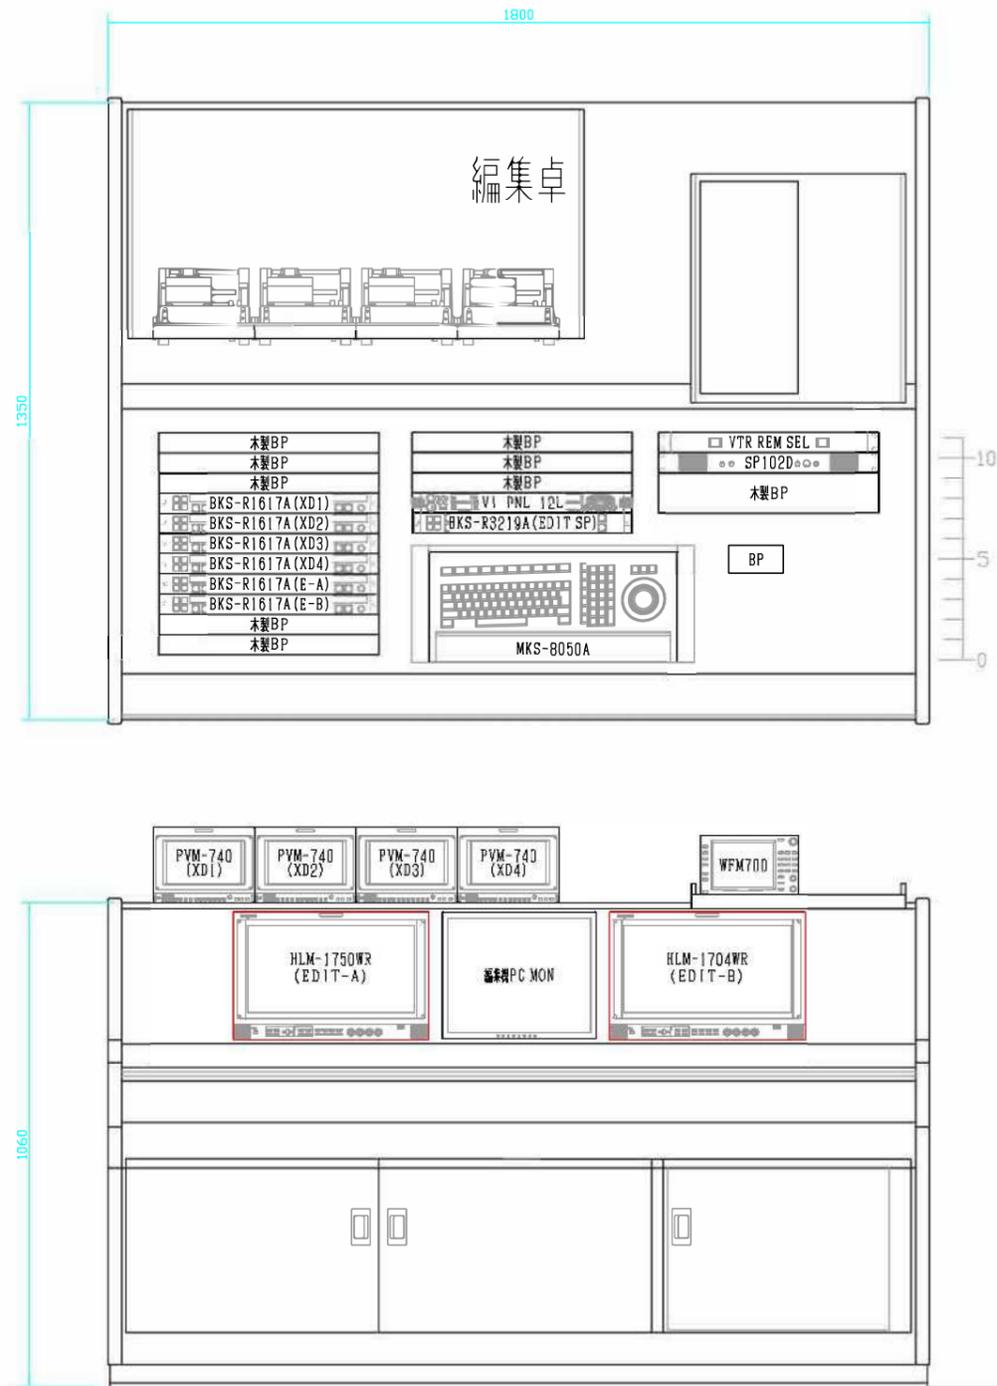

機材表

NO	名称	型名	数量	備考
1	17型マルチフォーマット液晶モニタ	HLM-1705WR	2	EDIT-A/B更新対象

既設機器

更新機器

変更履歴	年月日	修正事項	担当
工事名 放送大学学園			
名称 グリーンスタジオ_編集卓外観図			
図番			縮尺 1/15